DOOR SPECIFICATIONS

PORTE METAL

Customer : DEMATHIEU BARD

Chantier : Affaire 1390 : ITER
Bâtiment : B37
Level : Ground Floor L1

Door Number : 63-37-L1-DO-0027 - (P22)

Location : Alcove DNB hall

Clear Passage Wall :	Real clear Passage Wall :	Date	Clear Passage Validated :
~~Widht : 1100 mm~~	Widht : mm	**/**/**	Widht : 1100 mm
~~Height : 2785 mm~~	Height : mm		Height : 2770 mm ~~2~~ 4

Clear passage Widht : (180°) : 945 mm
Clear passage Widht : (90°) : 926 mm
Clear passage Height : 2692 mm ~~2~~ 4

Support : Metallic Structure

Ind : 0	Date : 27/09/2021	Ind ~~2~~ 4	Date : 07/08/2023
Ind 1	Date : 25/01/2023		

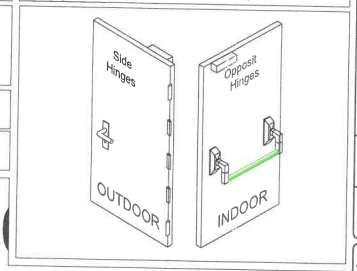

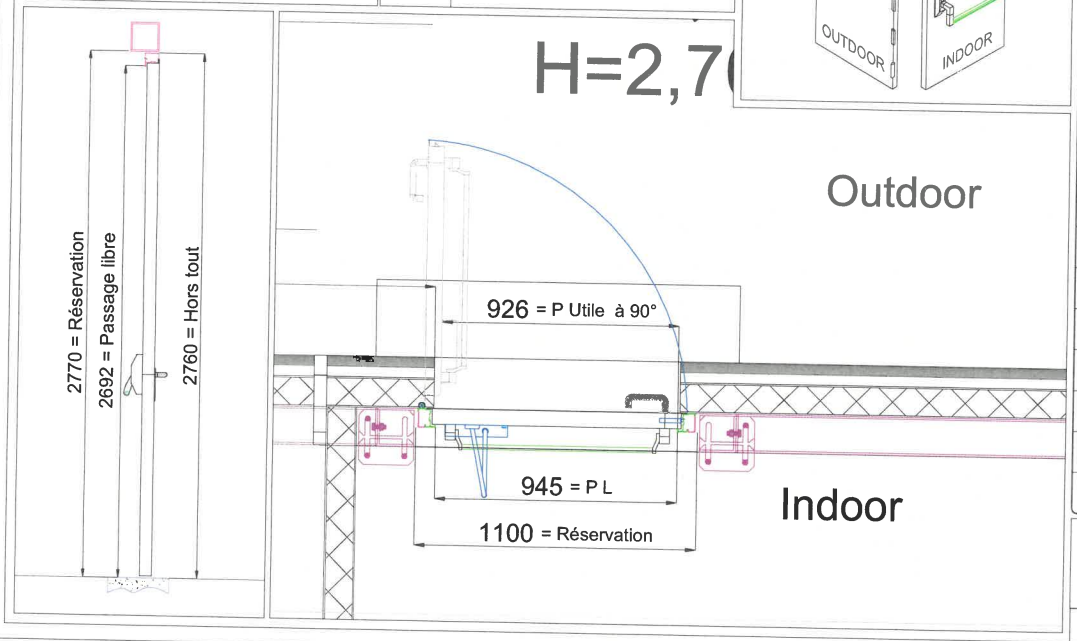

Brand's Door	PORTEMETAL
MSF : 37-0009	PREMIUM FONO - RC2
Door Performance : Fire Rating EI 90 25 dB	Frame type : TUNNEL
Opening side	LEFT Hand
RAL:	7022

Repère	Equipments	Réf :	n° MSF
1	Handle to Stainless steel	PF1X	37-0025
2	Panic Bar	BA1	1 37-0025
3	Panic Lock 3pts	TCAA	1 37-0026
4	European Cylinder Lock 45x10	C2	
5			
6	1 Door closer (OPPOSIT Hinges)	TS83	37-0027
7			
8	Opening Detector NFA2P	CPNFA	37-0028
9	2 End stop	AC14	1

Bon pour accord le : 8/08/2023

Nom + Signature : SERRESSEQUE

⚠ Une validation est Définitive et aucune modification ne pourra être accordée.

Note : See to Doors Schedules : ARCHI-DBC-MRR-GL-37-0006

SUPPLIER DRAWING NO. DBC_EXE_DS_37_0046 (a) | REV. 04 | VER. 0

ISSUER / SUPPLIER : DEMATHIEU BARD CONSTRUCTION

SUBCONTRACTOR : PORTE METAL

CONFIDENTIAL
© Fusion for Energy 2009
Reproduction or dissemination of this drawing is not authorized without the express written agreement of Fusion for Energy

F4E Barcelona

PHASE: PBS.63.37. CONSTRUCTION DESIGN

TITLE: Doors Specification - DO-0027 - P22

SHEET SIZE	SCALE	ISSUER ID	LIBRARY	DOC TYPE	DOC FAMILY	NUMBER	REVISION	SHEETS
A3	N/A	DBC	EXE	DS	37	0046	04.0	20-20